

**Spiller, Stefan**

---

**Von:** Koordinationsanfrage Vodafone Kabel Deutschland  
<koordinationsanfragen.de@vodafone.com>

**Gesendet:** Freitag, 12. März 2021 13:16

**An:** VL Bauamt

**Betreff:** Stellungnahme S00982899, VF und VFKD, Bauleitplanung der Stadt Sinzig; Aufstellung eines Bebauungsplanes „Gewerbegebiet Kölner Straße Süd“ in Sinzig, Az.: 4/610-Sinzig

**Anlagen:** Sinzig, Kölner Str\_VF.zip

Vodafone GmbH / Vodafone Kabel Deutschland GmbH  
Zurmaiener Straße 175 \* 54292 Trier

Stadtverwaltung Sinzig - Herr Spiller  
Kirchplatz 5  
53489 Sinzig

Zeichen: Netzplanung, Stellungnahme Nr.: S00982899

E-Mail: [TFR.Stuttgart.SW@Vodafone.com](mailto:TFR.Stuttgart.SW@Vodafone.com)

Datum: 12.03.2021

Bauleitplanung der Stadt Sinzig; Aufstellung eines Bebauungsplanes „Gewerbegebiet Kölner Straße Süd“ in Sinzig, Az.: 4/610-Sinzig

Sehr geehrte Damen und Herren,

wir bedanken uns für Ihr Schreiben vom 05.02.2021.

Im Planbereich befinden sich Telekommunikationsanlagen unseres Unternehmens, deren Lage auf den beiliegenden Bestandsplänen dargestellt ist. Wir weisen darauf hin, dass unsere Anlagen bei der Bauausführung zu schützen bzw. zu sichern sind, nicht überbaut und vorhandene Überdeckungen nicht verringert werden dürfen.

Im Rahmen der Gigabitoffensive investiert Vodafone in die Versorgung des Landes mit nochleistungsfähigen Breitbandanschlüssen und damit den Aufbau und die Verfügbarkeit von Netzen der nächsten Generation - Next Generation Access (NGA)- Netzen.

In Anbetracht der anstehenden Tiefbauarbeiten möchten wir hiermit unser **Interesse an einer Mitverlegung von Leerrohren mit Glasfaserkabeln** bekunden. Um die Unternehmung bewerten zu können, benötigen wir Informationen hinsichtlich Potenzial und Kosten.

**Deshalb bitten wir Sie uns Ihre Antwort per Mail an [greenfield.gewerbe@vodafone.com](mailto:greenfield.gewerbe@vodafone.com) zu senden und uns mitzuteilen, ob hierfür von Ihrer Seite Kosten anfallen würden. Für den Fall, dass ein Kostenbeitrag notwendig ist, bitten wir um eine Preisangabe pro Meter mitverlegtes Leerrohr. Des Weiteren sind jegliche Informationen über die geplante Ansiedlung von Unternehmen hilfreich (zu bebauende Fläche, Anzahl Grundstücke, Anzahl Unternehmen, etc).**

In Abhängigkeit von der Wirtschaftlichkeit der Glasfaserverlegung können wir somit die Telekommunikations-Infrastruktur in Ihrer Gemeinde fit machen für die Gigabit-Zukunft. Wir freuen uns darüber, wenn Sie uns zudem einen Ansprechpartner mitteilen würden, bei dem wir uns im Anschluss melden können.

Weiterführende Dokumente:


- [Kabelschutzanweisung Vodafone](#)

- [Kabelschutzanweisung Vodafone Kabel Deutschland](#)
- [Zeichenerklärung Vodafone](#)
- [Zeichenerklärung Vodafone Kabel Deutschland](#)

Freundliche Grüße  
Vodafone GmbH / Vodafone Kabel Deutschland GmbH

Dieses Schreiben wurde elektronisch erstellt und ist ohne Unterschrift gültig.

Ihre Anfrage beinhaltet Anlagen und/oder Trassen der Deutschen Bahn AG. Für eine Auskunft wenden Sie sich bitte an die Deutsche Bahn AG. Vielen Dank!

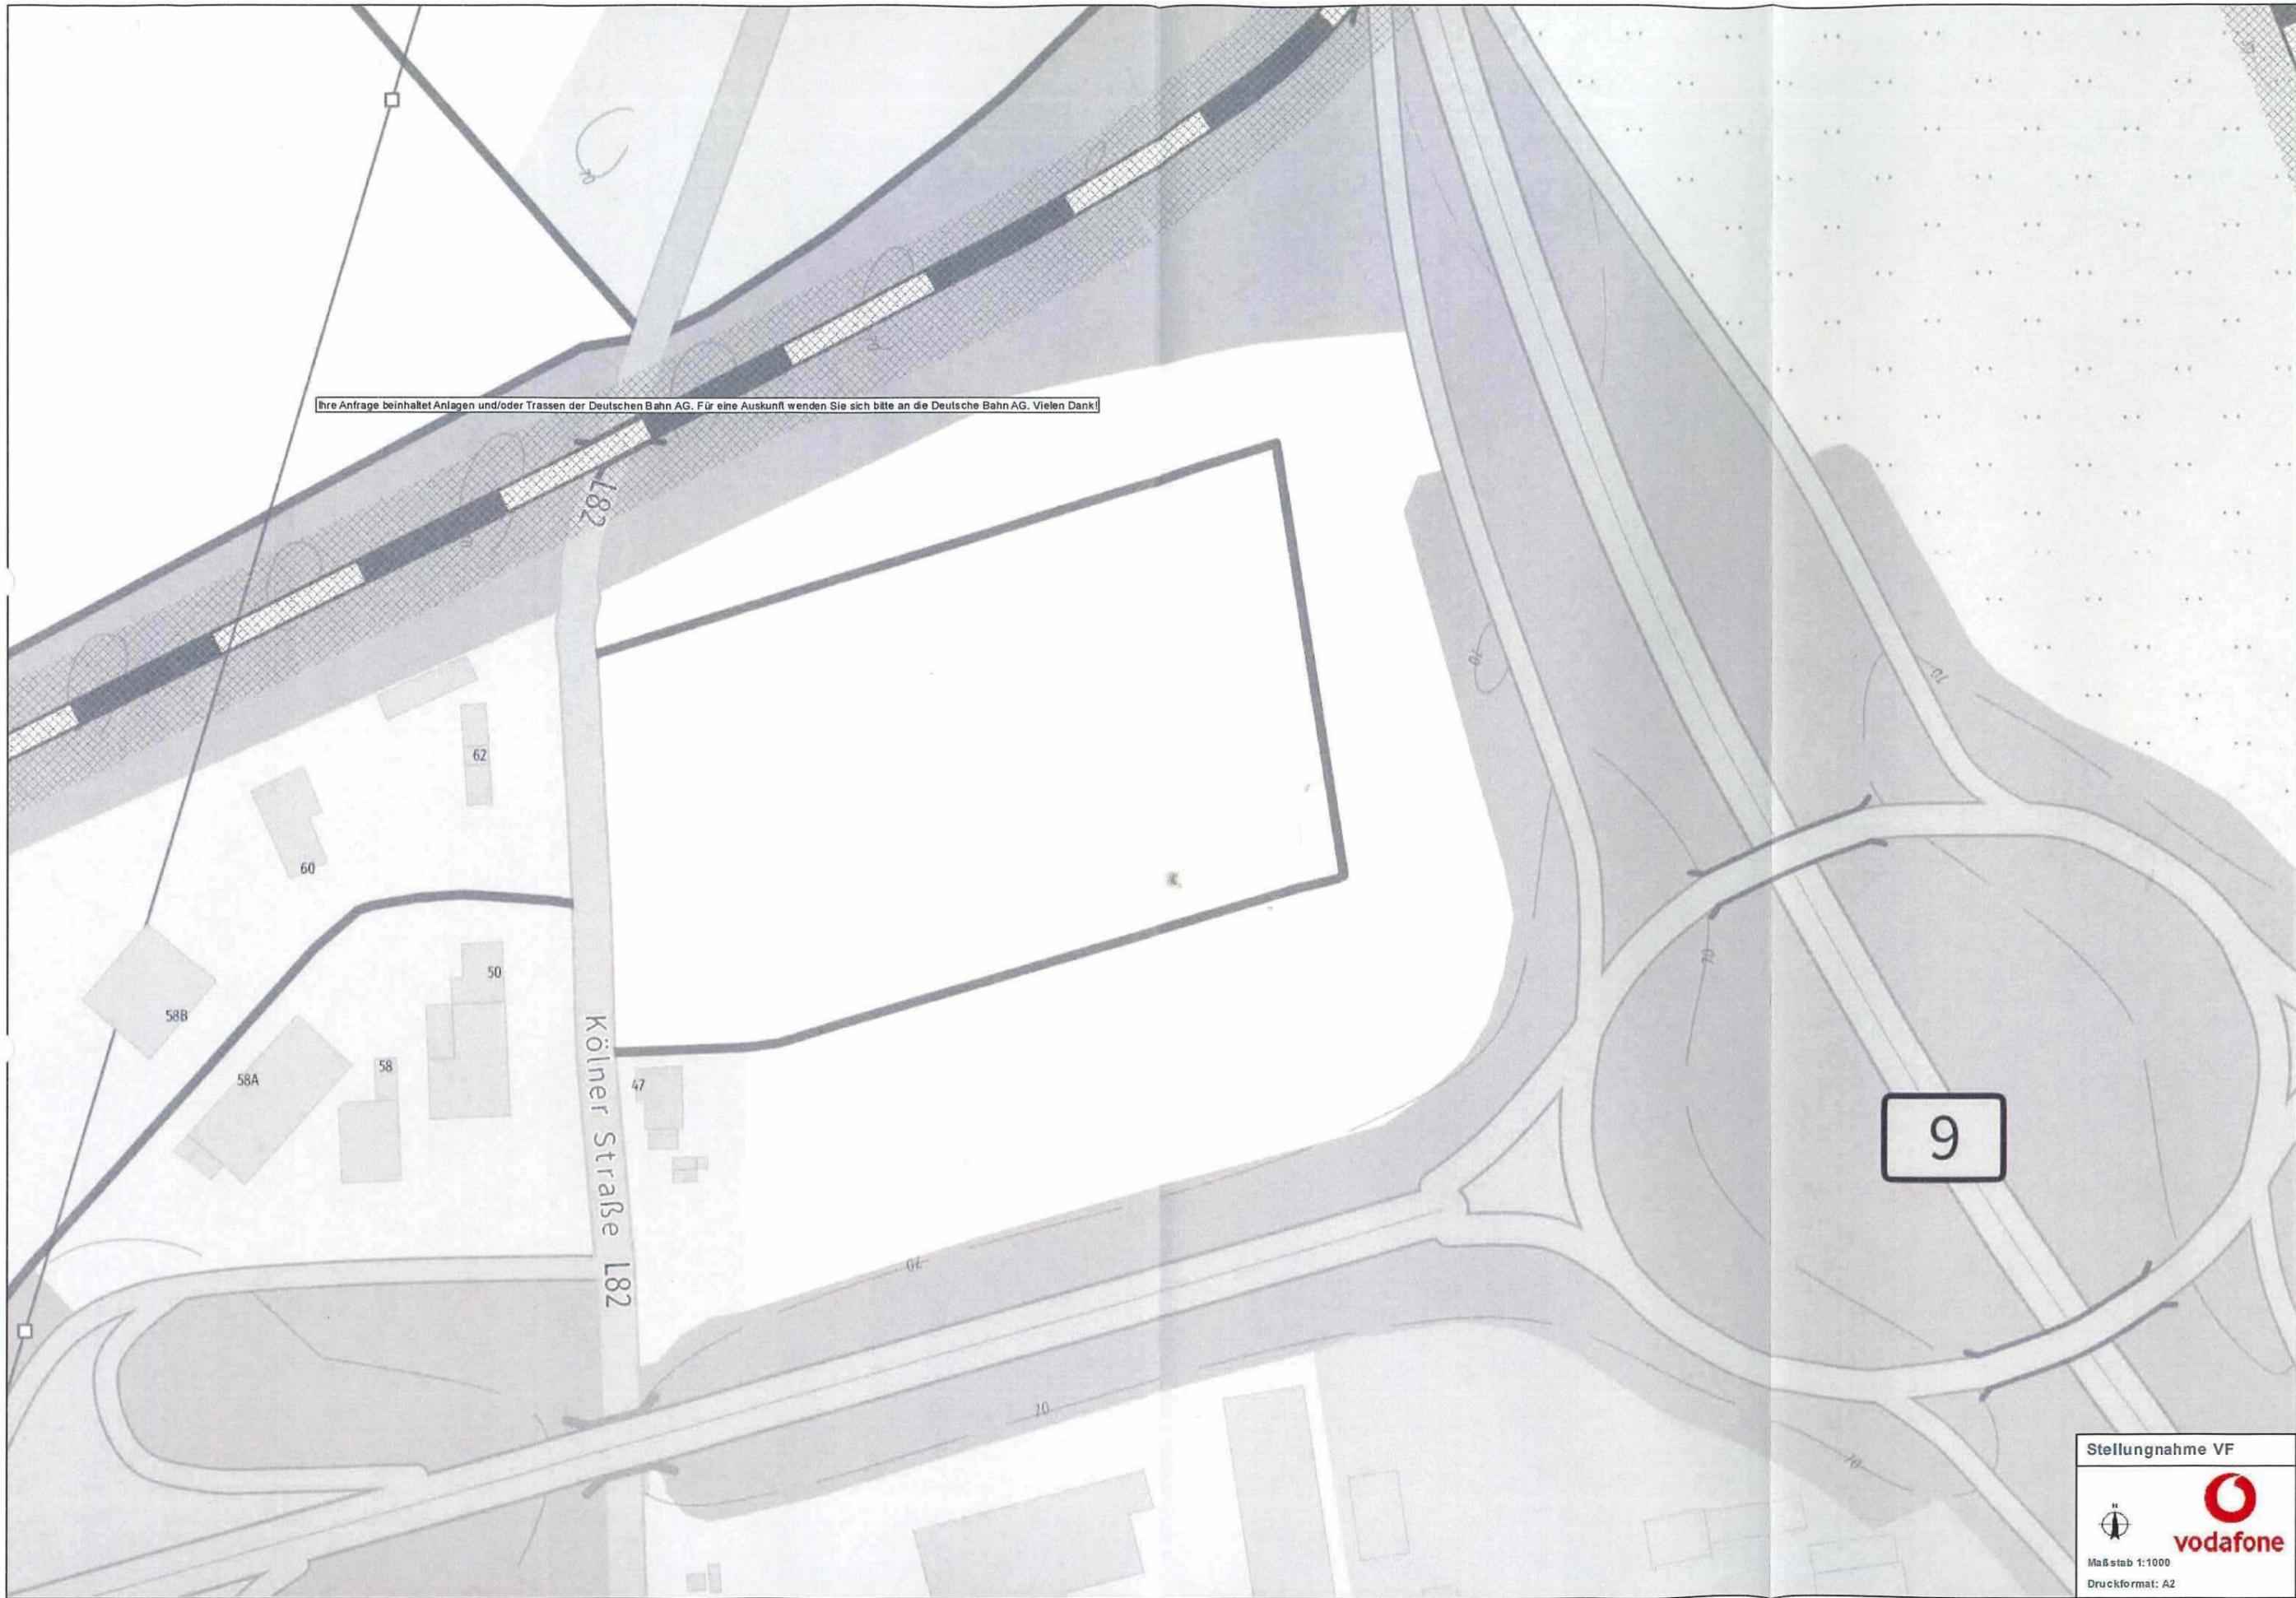

Stellungnahme VF



Maßstab 1:1000  
Druckformat: A2

